

PT802161L3C

Plan de Récolement Fibre Optique



300 Rue Léon Joulin
31100 Toulouse
Tél: 05 62 14 81 40



19 Rue de L'Europe
31850 MONTRABE
Tél: 05 62 89 10 00


Système planimétrique	CC43	Système altimétrique	RAF18
-----------------------	------	----------------------	-------

N° Affaire	Phase	Date	Echelle	N° plan	Dessin	Contrôle
	RECO	04/12/23	1/50	NUMERO 1	FC	FC

Modification		Demandée		Etablie		Vérifiée
Libellé	N°	Par	Le	Par	Le	Par

LEGENDE

SYMBOLES

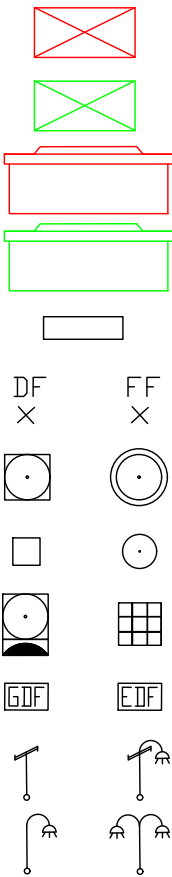


- Chambre créée
- Chambre existante
- Armoire créée
- Armoire existante
- Logette ERDF
- Début de forage fin de forage
- Regards de visite
- Regards de branchement
- Grilles avalloirs
- Coffret
- Support pylone tension
- Candelabre lampadaire

RESEAUX

- Réseau aérien créé
- Altitude génératrice supérieure du réseau (p)
- Altitude TN
- Coupe A6: tranchée sous chaussée
- Coupe C: tranchée sous accotement

AX LES THERMES



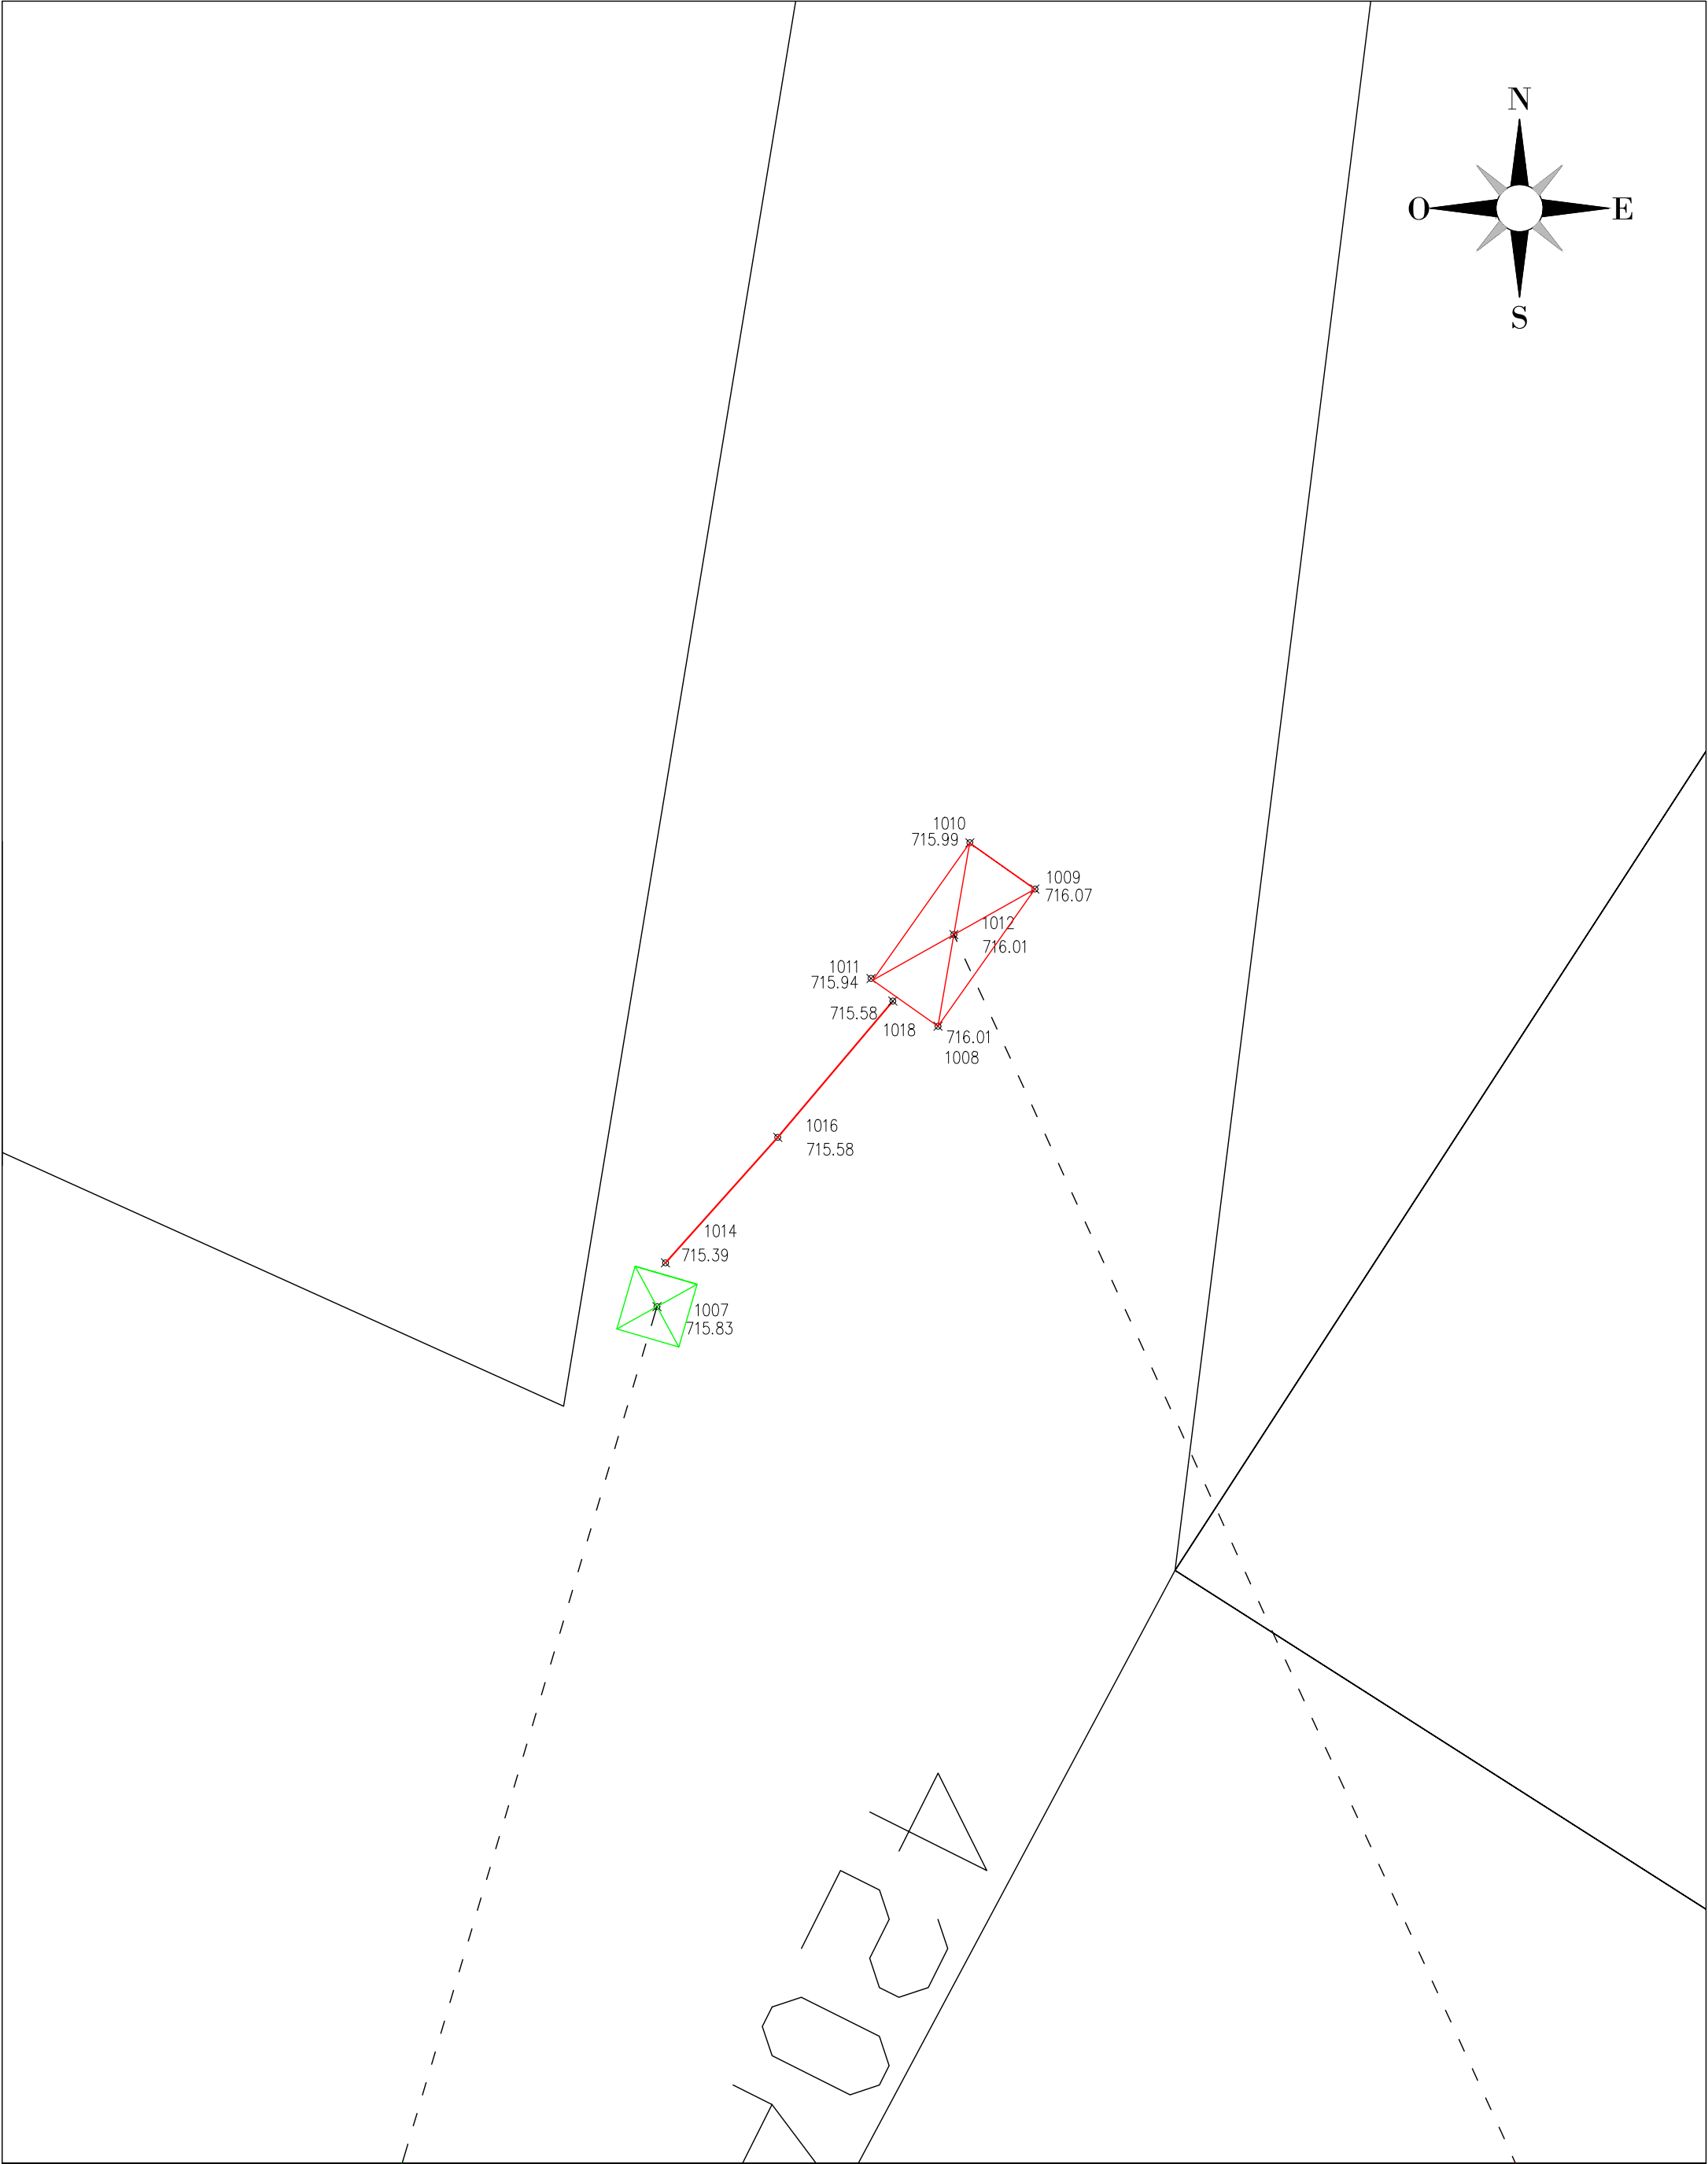

INSEE / COMMUNE	09110 - AX LES THERMES		
ADRESSE	Rue du CIMETIERE		
COUPE	TYPE A6		
LONGUEUR / PT	PT801180 DHN	2 PVC Ø45 / 3ml	
	DHN		
		PT802161 L3C	
		L3C	